
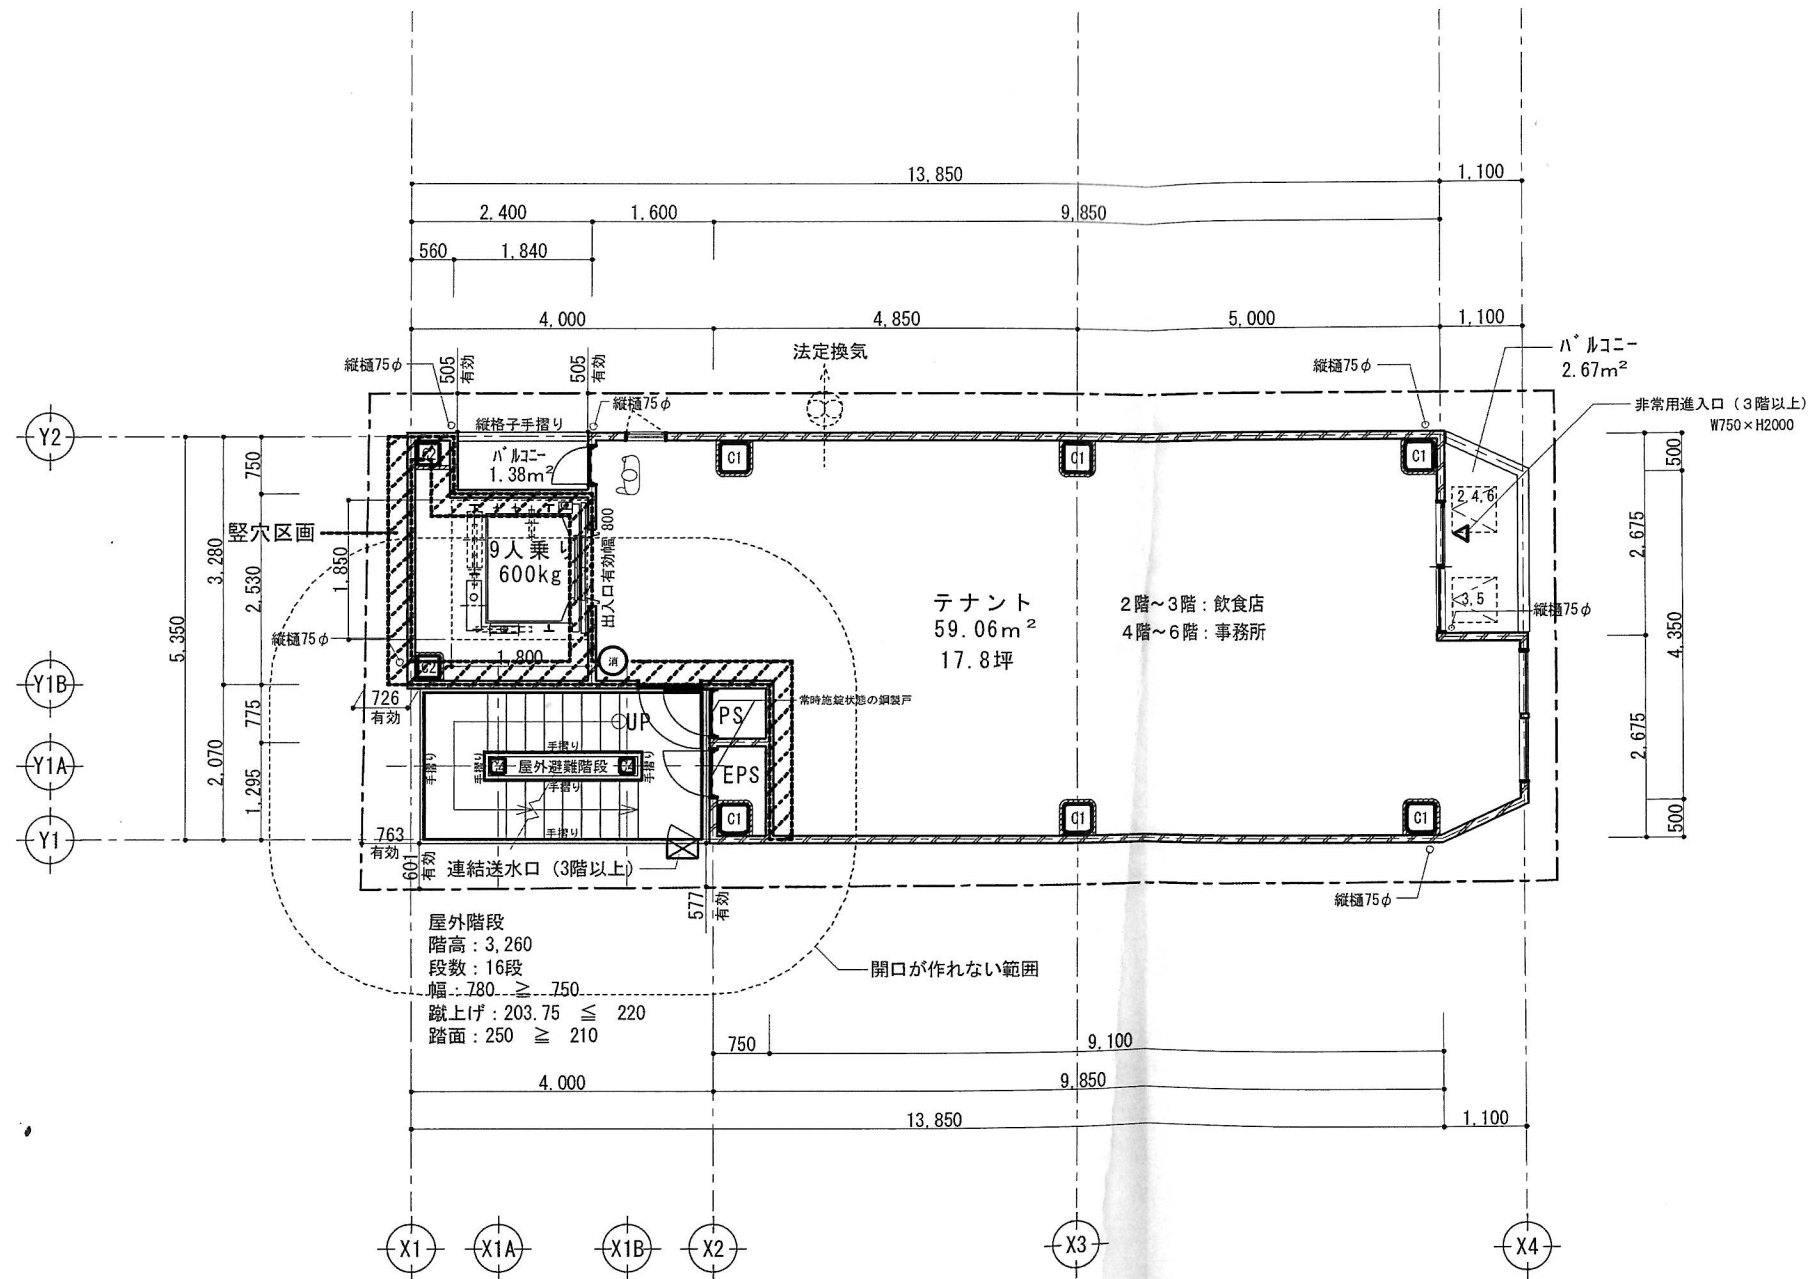


磁北測定不能
住宅図北

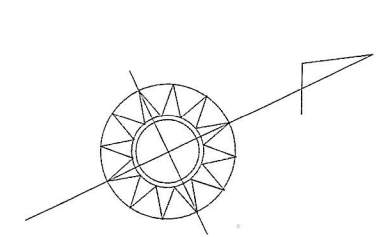

消 火器を示す。(ABC10型)
歩行距離20m以内に1本設置

縦穴区画を示す。

※建物周囲全体が延焼ライン内になります。

竣工図

東京都日野市豊田4-37-12 TEL 042-540-0505 株式会社 西東京建設一級建築士事務所 一級建築士事務所 東京都知事登録 第57553号	管理建築士 大臣登録 第165628号 設計者 堀川 長平	工事名称 (仮称) 港区麻布十番2丁目計画 建築地(住居表示)	図面名称 2～6階平面図 縮尺 A3:S=1/100	CH. D. 日付 2022.07.25	NO. A-14 備考